


ULLAKKO

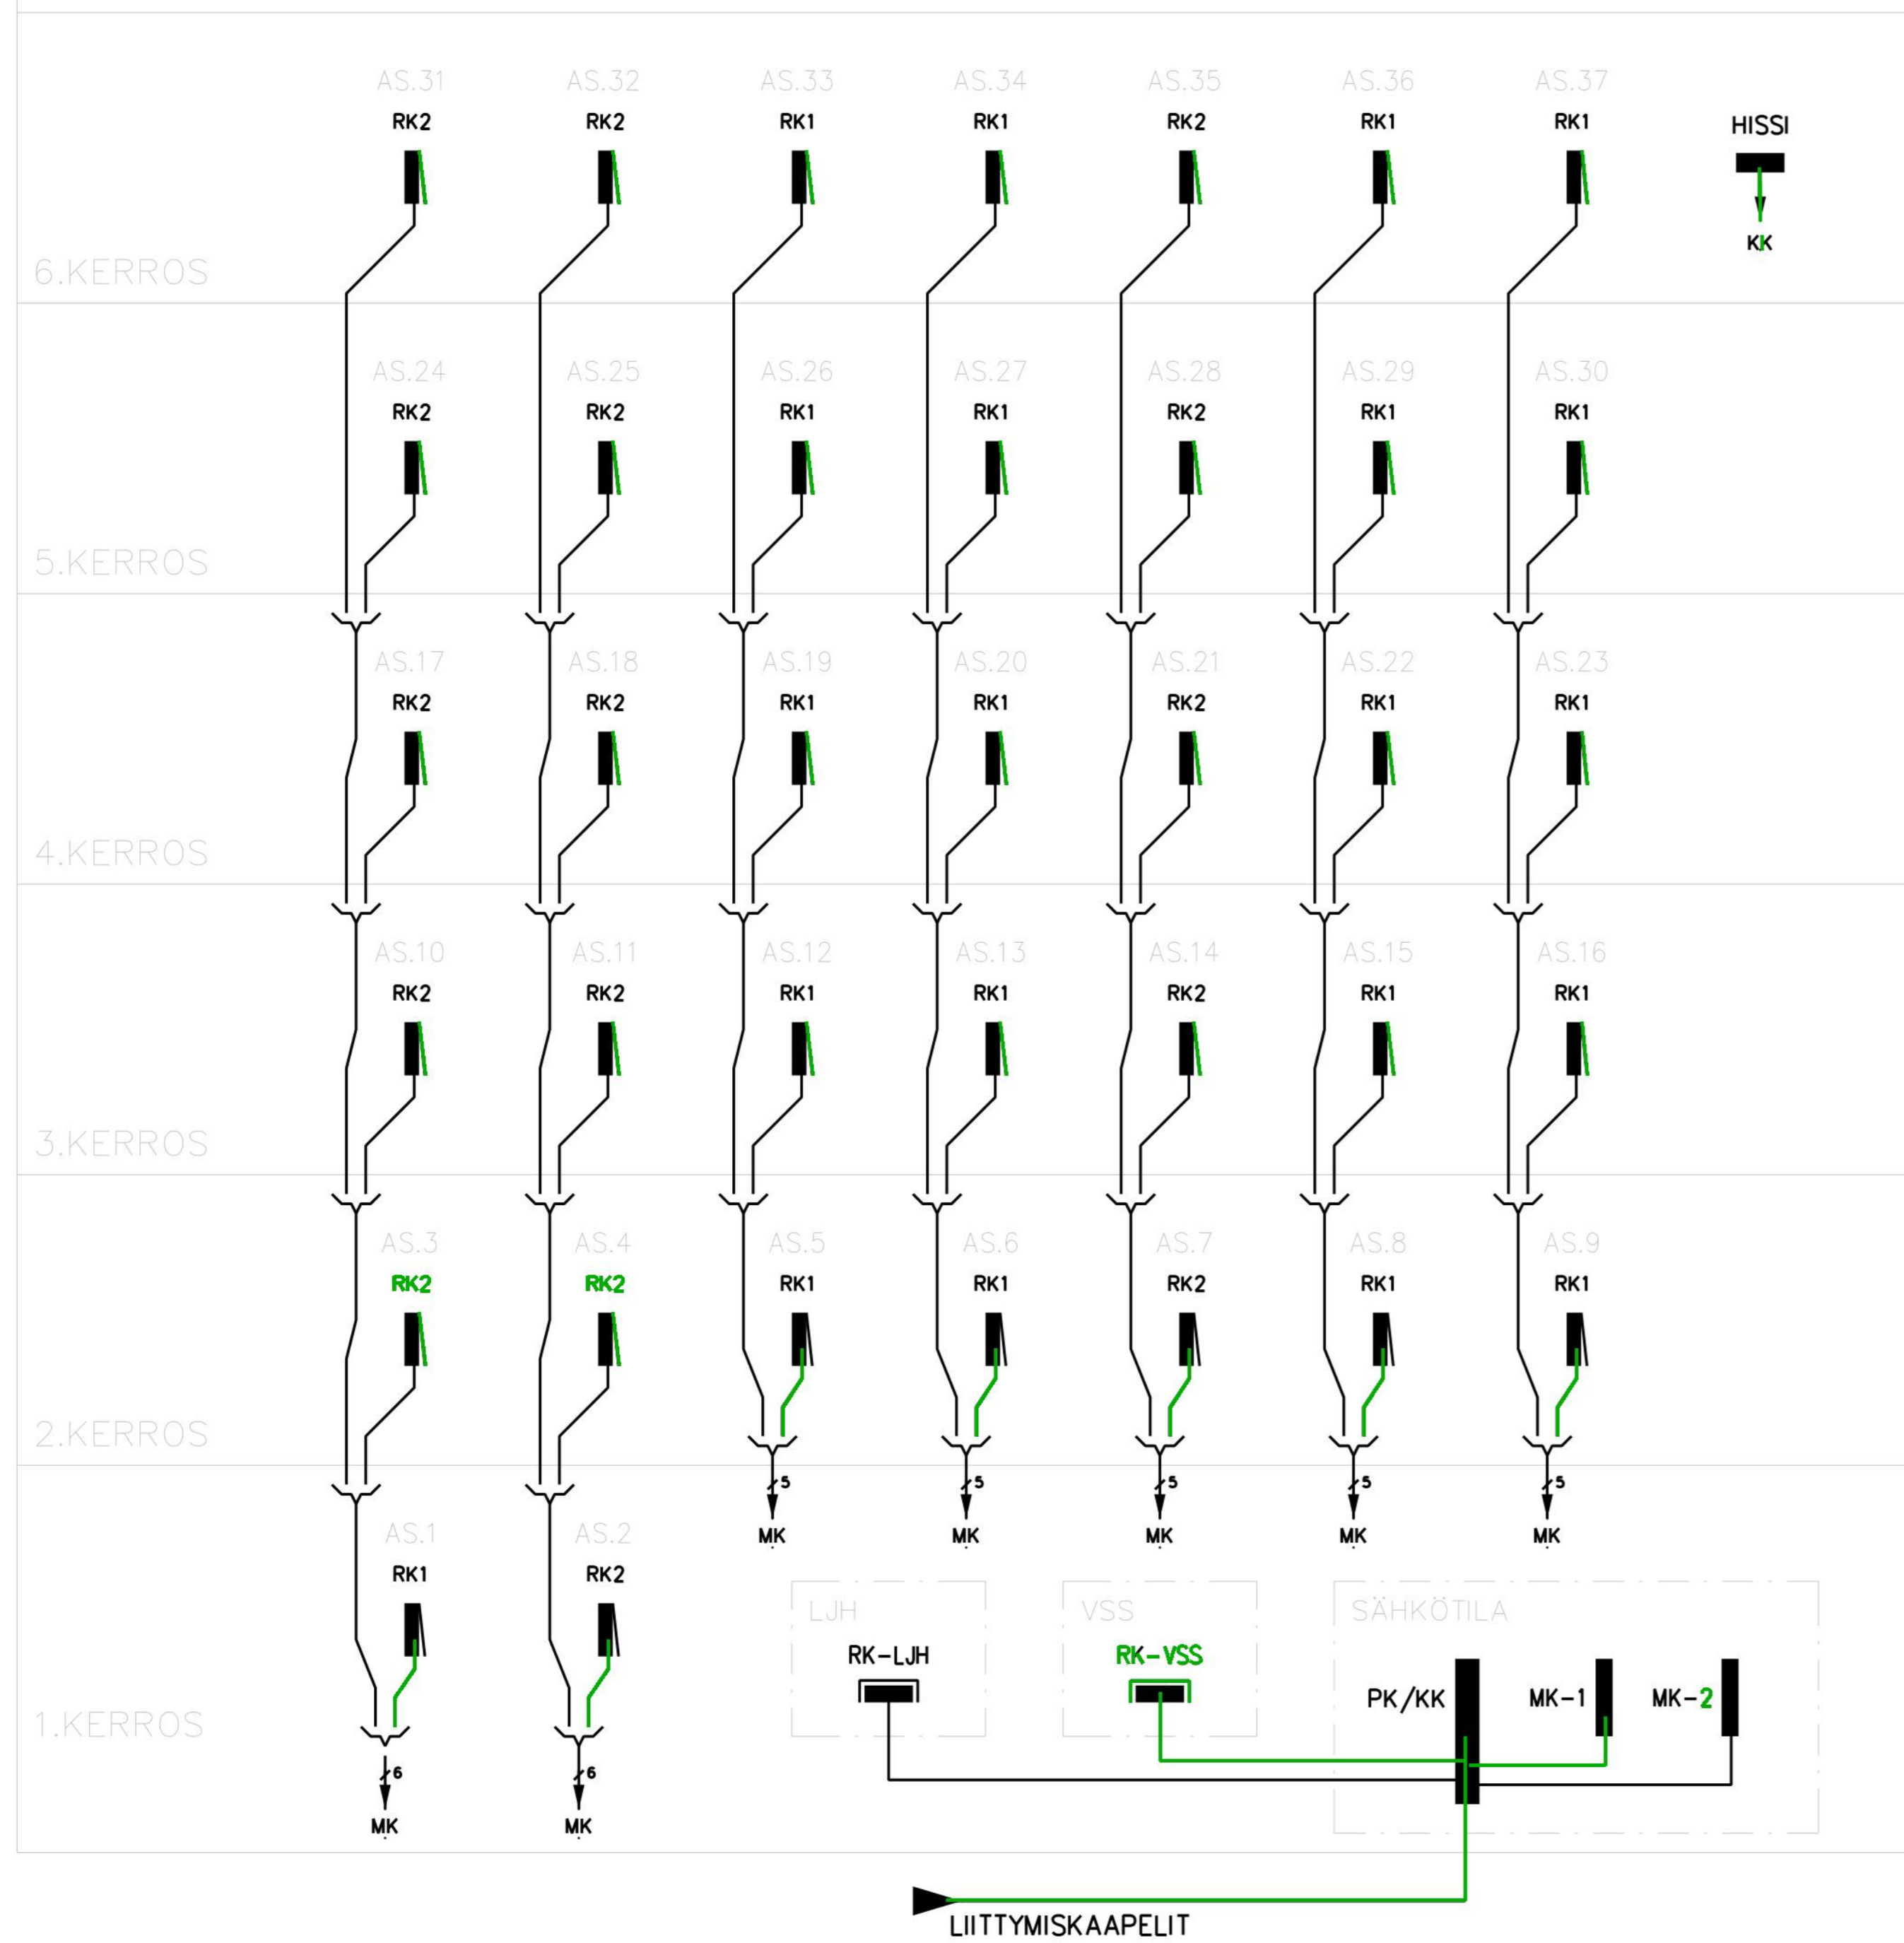

MISTÄ	MIHIN	KAAPELITYYPPI
PK	MK-1	AMCMK 4x70/21Cu
PK	MK-2	AMCMK 4x70/21Cu
PK/KK	RK-LJH	MMJ 5x6S
PK/KK	RK-VSS	MMJ 5x6S
PK/KK	HISSIK.	MMJ 5x6S +Cu6 KEVI
ASUNTOJEN NOUSUT MMJ 5x6S, 37 KPL		

**LP Electric Oy**  
LOPPUPIIRUSTUS 26.5.2026

K.osa/Kyä 6	Kortti/Tila 6083	Tontti/Rno 2	Viranomaisen merkintä varten
Rakennustoimenpide <b>UUDISRAKENNUS</b>			Piirustustyö <b>SÄHKÖPIIRUSTUS</b>
Rakennuskohteen nimi ja osoite <b>AS OY RAISION HOHTOSINI PERHOSENKATU 3 21280 RAISIO</b>			Piirustuksen sisältö <b>NOUSUJOHTOKAAVIO</b> <span style="float:right">Mittakaavat</span>
<b>REJLERS</b> www.rejlers.fi		Teollisuuskatu 40 20520 Turku, Finland Tel: +358 207 520 700 Email: first.last@rejlers.fi	Suunnitteluala <b>SÄH</b>
Pvm 10.1.2025	Suunn. P.MARJAMÄKI	Hyv. A.NIKULA	Työn no <b>7596-301</b>
Piirustustiedosto 7596-301-nousut		Ville	Muutos 1