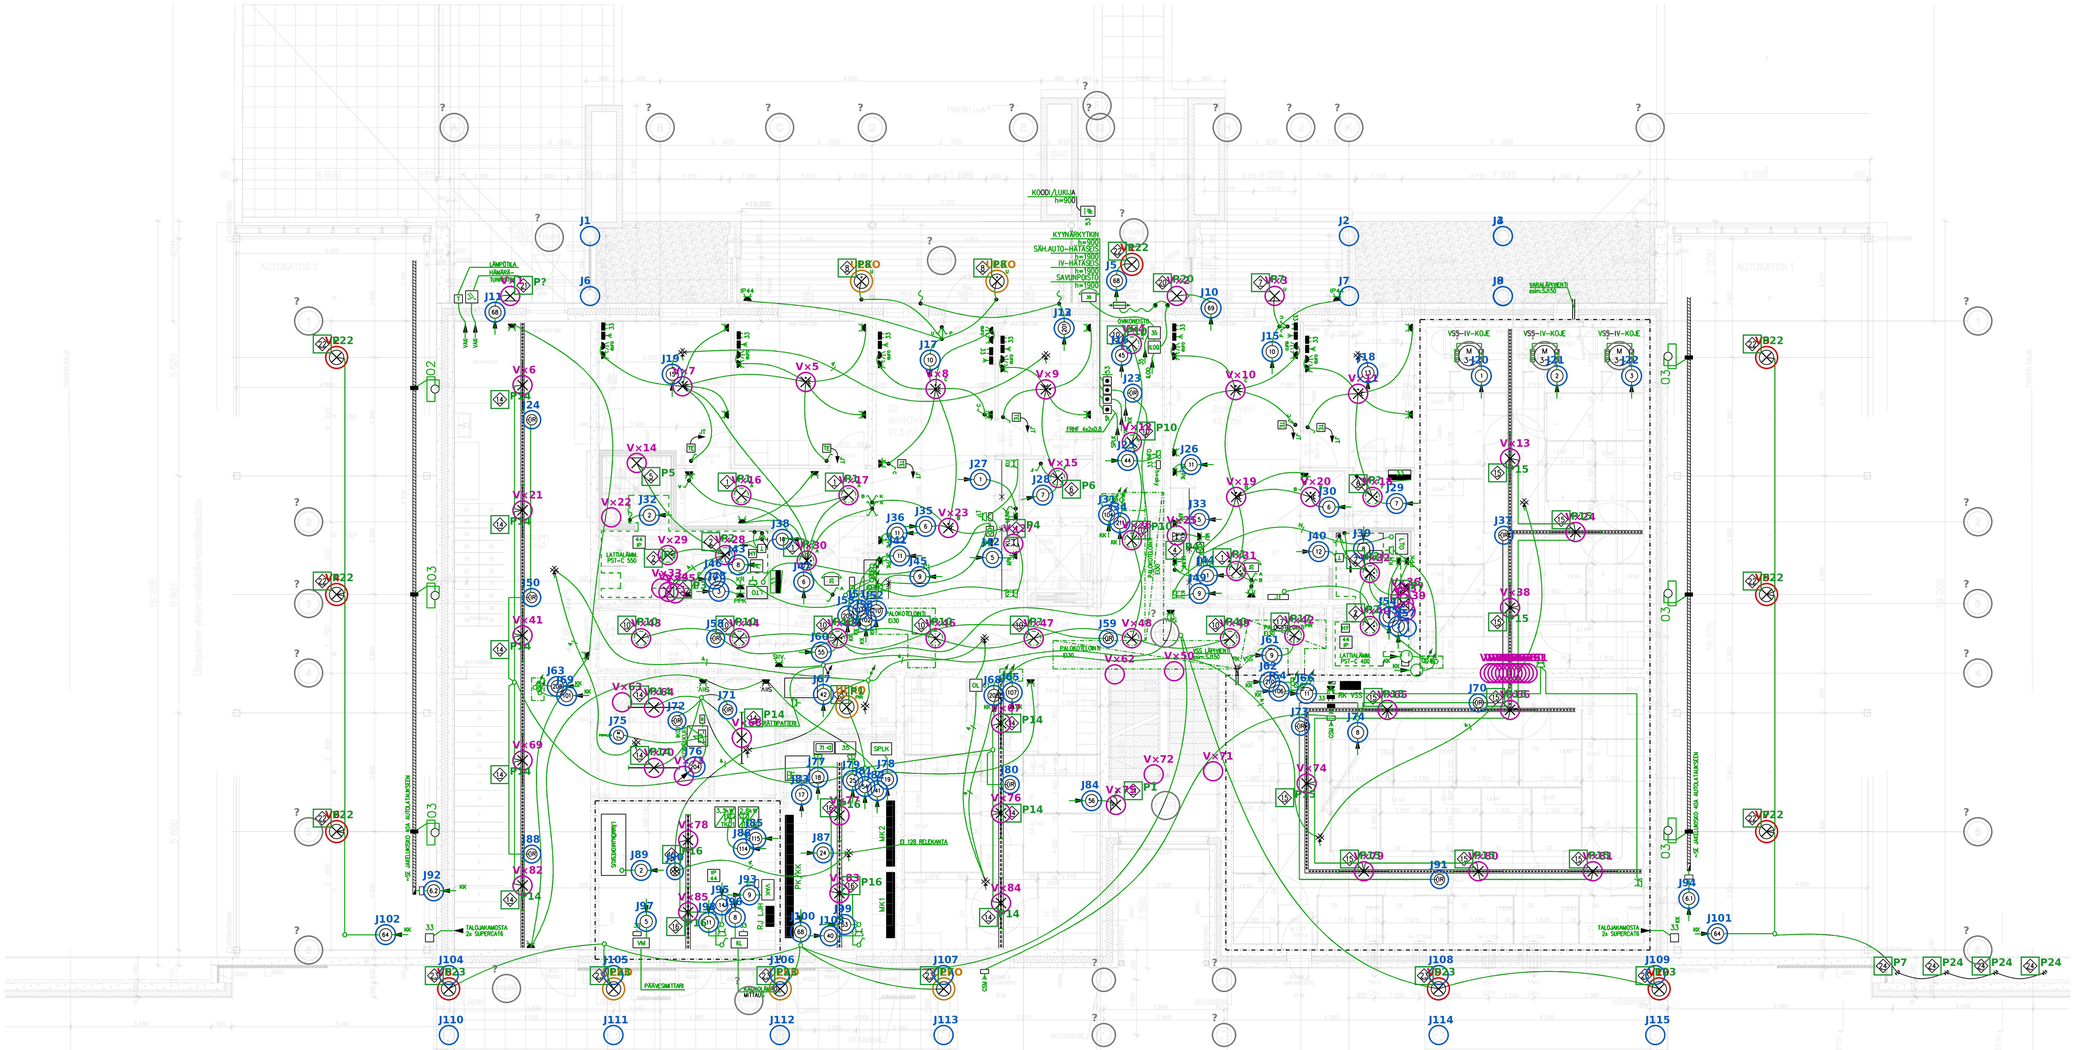

- JK/PK h=2050
- APK h=400
- PPK h=1600
- KUIV. RUMPU h=1725
- MIKROUUNIVAR. h=1950
- WC/PESUH. h=1400
- ULKOS./PARVEKE h=1500
- TYÖTASOT h=1350
- VARASTOT h=1700
- LIESITUULETIN h=1950
- LIESI h=200
- LT LATTIALÄMMITYKSEN TERMOSTAATTI h=1500
- VT VEDENMITTAUS JÄRJESTELMÄN HUONEISTOYKSIKKÖ, ALAKATON YLÄPUOLELLA
- 31 OVIPUHELIN h=1350
- PALOVAROITIN, KALUSTEESTA JA SEINÄSTÄ ULKOREUNAN ETÄISYYS MIN.500
  IV-TULOILMAN PÄÄTELAITTEESTA ETÄISYYS MIN.1000
- LIESITUULETIN-LTO VÄLINEN KAAPELOINTI NOMAK 2x2x0,8
- SAUNAVALAISIN LAUTEEN ALLA
- J14 (608) LIIKEILMAISIN KATOSSA (PINTA/UPPPO)
  -VARASTOT YM. LUXOMAT PD3-AP
  -PORRASKÄYTÄVÄ YM.LUXOMAT PD3-FP

LISÄÄ ASENNUSKORKEUKSISTA kts. SÄHKÖSELITYS
JOS SEINÄN MOLEMMILLA PUOLILLA ON RASIA, TULEE NE ASENTAA LIMITTÄIN vähⁿ.200mm
KATSO KALUSTE- JA MÄRKÄTILAKAAVIOT

LP Electric Oy
LOPPUPIIRUSTUS 26.5.2026

Kuvat/Yht. 6	Kirj/Tila 6083	Tyyli/Kro 2	Varoumisen merkintä/jä varten
Rakennuksen nimi: UUDISRAKENNUS			Piirustusl: SÄHKÖPIIRUSTUS
Rakennuksen osoite: AS OY RAISION HOHTOSINI PERHOSENKATU 3 21280 RAISIO			Piirustuksen sisältö: POHJAPIIRUSTUS 1.KERROS — Mittakaava: 1:50
REJLERS www.rejlers.fi	Teollisuuskatu 40 20520 Turku, Finland Tel. +358 20 7520700 Email: first.last@rejlers.fi		Suunnittelulaji: SÄH — Työn nro: 7596- — Piir. nro: 201 — Muutos
Pvm: 10.01.2025	Suunn.: P.MARJAMÄKI	Tark.: A.NIKULA	Piir.tunnus: 7596-201-1kers