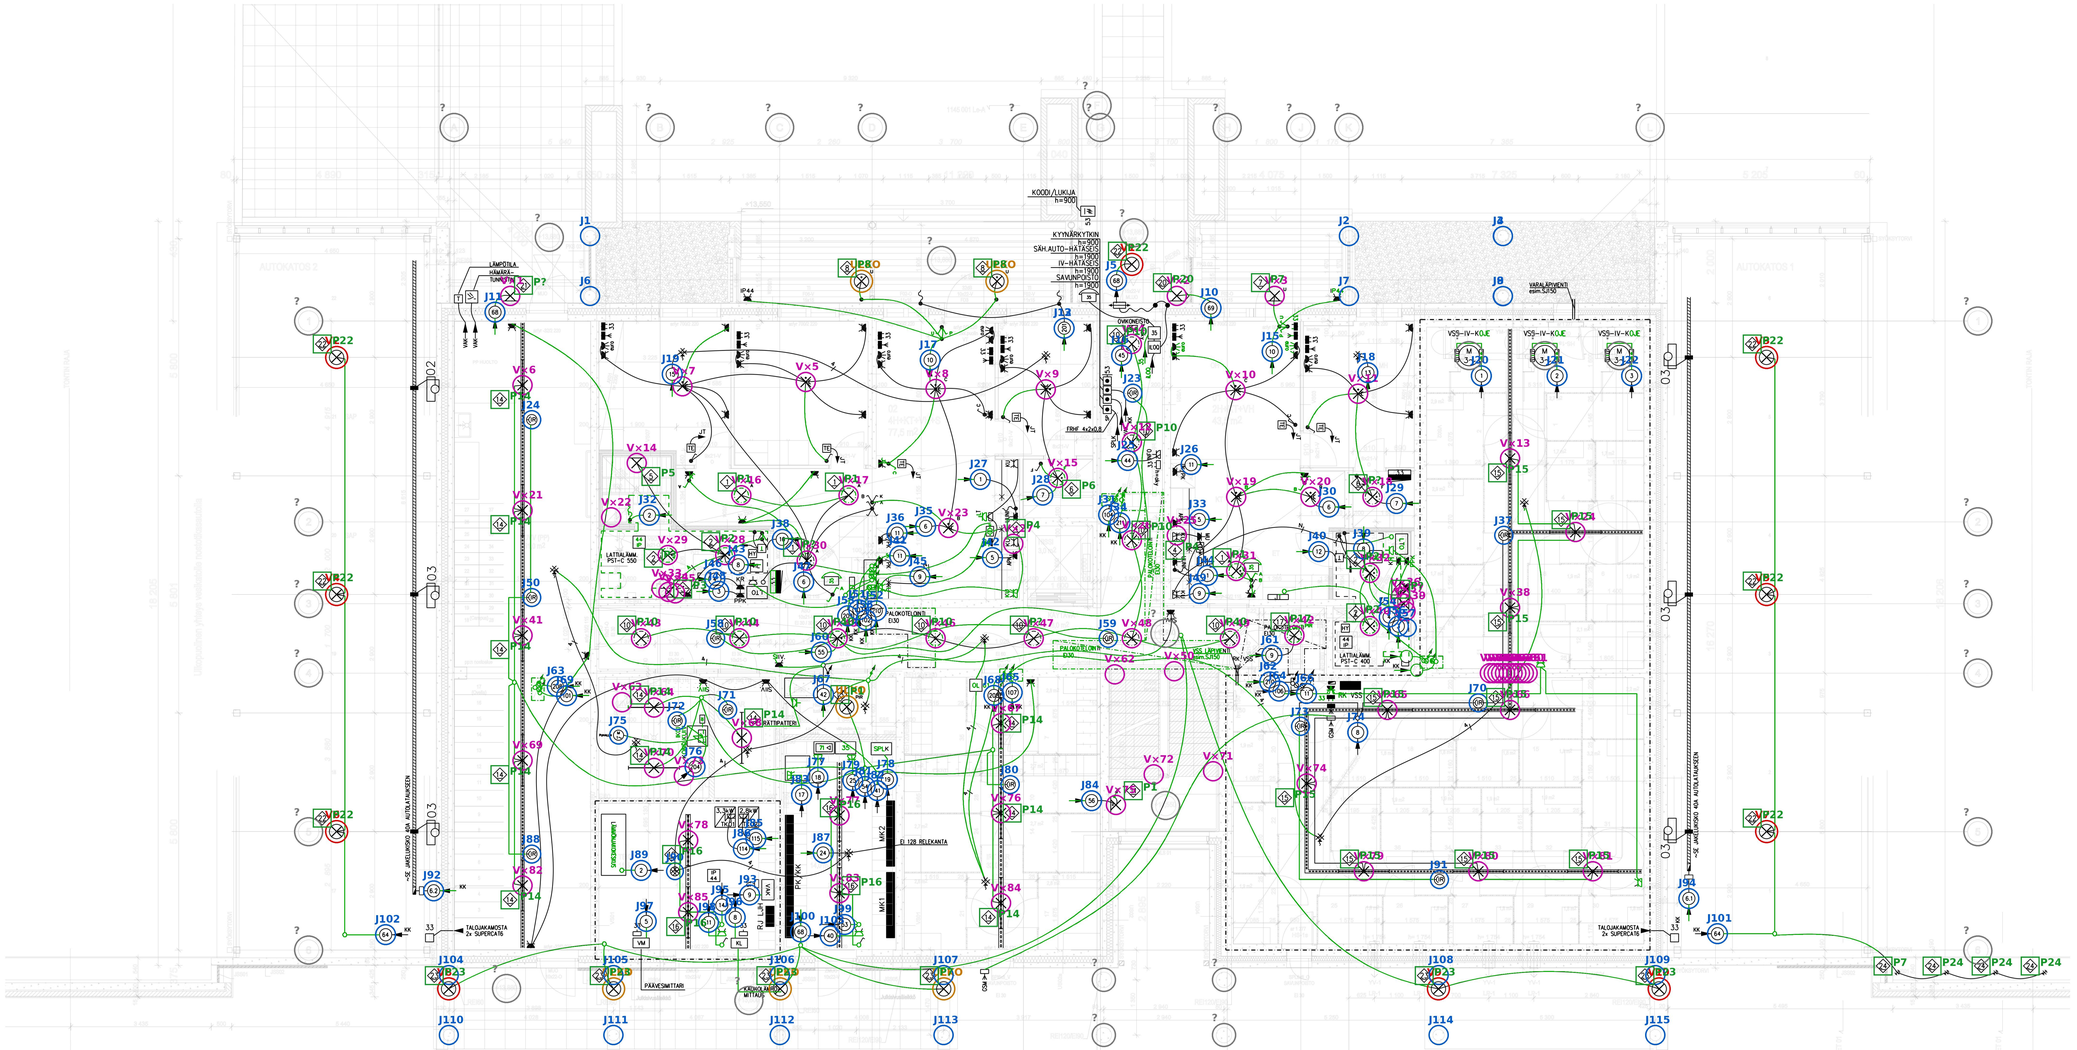

- JK/PK h=2050
- APK h=400
- PPK h=1600
- KUIV. RUMPU h=1725
- MIKROUUNIVAR. h=1950
- WC/PESUH. h=1400
- ULKOS./PARVEKE h=1500
- TYÖTASOT h=1350
- VARASTOT h=1700
- LIESITUULETIN h=1950
- LIESI h=200
- LATTIALÄMMITYKSEN TERMOSTAATTI h=1500
- VEDENMITTAUS JÄRJESTELMÄN HUONEISTOYKSIKKÖ, ALAKATON YLÄPUOLELLA
- OVIPUHELIN h=1350
- PALOVAROITIN, KALUSTEESTA JA SEINÄSTÄ ULKOREUNAN ETÄISYYS MIN.500
  IV-TULOILMAN PÄÄTELAITTEESTA ETÄISYYS MIN.1000

LIESITUULETIN-LTO VÄLINEN KAAPELOINTI NOMAK 2x2x0,8

J14 SAUNAVALAISIN LAUTEEN ALLA

J08 LIIKEILMAISIN KATOSSA (PINTA/UPPO)
-VARASTOT YM. LUXOMAT PD3-AP
-PORRASKÄYTÄVÄ YM.LUXOMAT PD3-FP

LISÄÄ ASENNUSKORKEUKSISTA kts. SÄHKÖSELITYS
JOS SEINÄN MOLEMMILLA PUOLILLA ON RASIA, TULEE NE ASENTAA LIMITTÄIN vähi.200mm
KATSO KALUSTE- JA MÄRKÄTILAKAAVIOT

LP Electric Oy
LOPPUPIIRUSTUS 26.5.2026

Rakennuksen nimi: UUDISRAKENNUS			Piirustusaihe: SÄHKÖPIIRUSTUS
Rakennuksen osoite: AS OY RAISION HOHTOSINI PERHOSENKATU 3 21280 RAISIO			Piirustuksen sisältö: POHJAPIIRUSTUS 1.KERROS — Mittakaava: 1:50
REJLERS www.rejlers.fi	Teollisuuskatu 40 20520 Turku, Finland Tel. +358 20 7520700 Email: first.last@rejlers.fi		Suunnitteluala: SÄH — Työn nro: 7596- — Piir. nro: 201 — Muutos
Pvm 10.01.2025	Suunn. P.MARJAMÄKI	Tark. A.NIKULA	Piir.tiedosto: 7596-201-1kers